



MEZANINO  
ESCALA 1:300

### SIMBOLOGIA

- COLUNA, PILAR
- COLUNA, PILAR
- EXTINTOR DE PÓ QUÍMICO SECO (PQS) - 4KG
- EXTINTOR DE GÁS CARBÔNICO (CO2) - 6kg
- EXTINTOR DE ÁGUA PRESSURIZADA - 10L
- HIDRANTE SIMPLES
- ÁREA PROTEGIDA PELO SISTEMA DE CHUVEIROS AUTOMÁTICOS (SPRINKLERS)
- VÁLVULA DE GOVERNO DO SISTEMA DE CHUVEIROS AUTOMÁTICOS (SPRINKLERS)
- ACIONADOR MANUAL DO SISTEMA DE DETECÇÃO E ALARME
- DETECTOR DE FUMAÇA PONTUAL
- AVISADOR SONORO TIPO SIRENE
- QUADRO DE DISTRIBUIÇÃO DE LUZ (QDL)
- CHAVE ELÉTRICA PRINCIPAL
- GRUPO MOTO GERADOR
- BARRA ANTIPÂNICO
- CAIXA DE HIDRÁULICA DOS PAVS A/B/C (ÁGUA + DESAGUE)
- CAIXA DE HIDRÁULICA DOS PAVS D/E 35CM X 35CM (APENAS DESAGUE)
- CAIXA DE HIDRÁULICA DOS PAVS D/E 35CM X 35CM (ÁGUA + DESAGUE)
- CAIXA DE HIDRÁULICA DOS PAVS D/E 60CM X 60CM (MESTRA DESAGUE)
- CAIXA DE HIDRÁULICA DOS PAVS F/G (ÁGUA + DESAGUE)
- DIVISÓRIAS REMOVÍVEIS
- PONTO DE ESGOTO EXTERNO
- GRELHA DE AR CONDICIONADO NO TETO
- TERMOSTATO AC JUNTO AO PILAR À 1,30m DO PISO
- PASSARELA METÁLICA
- ÁREA NÃO PERMITIDA PARA OCUPAÇÃO DOS STANDS
- PONTO NÓ - ESTRUTURAS METÁLICAS

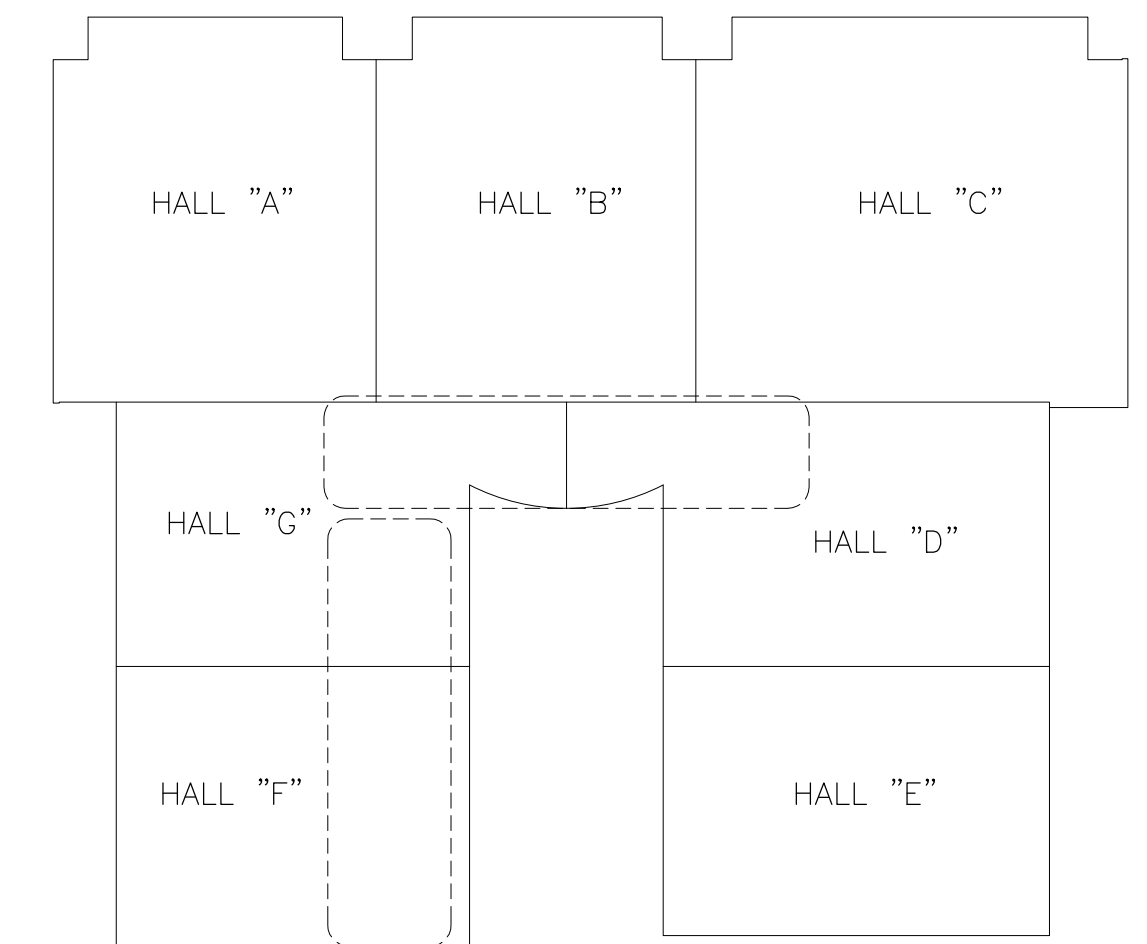

PLANTA DE SITUAÇÃO  
SEM ESCALA

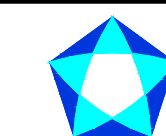

**TRANSAMÉRICA  
EXPO CENTER**

OBRA: **TRANSAMÉRICA EXPO CENTER**

FASE: **ASBUILT**

DISCIPLINA: **ARQUITETURA**

LOCAL: **AV. DR. MÁRIO VILLAS BOAS RODRIGUES, 387**

DESCRIÇÃO: **TEC-PLANTA MEZANINO**

PROJETO: **001\_TRANSAMERICA**

REVISOR: **FOSTER**

ESCALA: **1:300**

CLIENTE: **FOSTER/WILLIAM**

VERIFICADO: **ALEXANDRE FOSTER**

DATA: **10.02.19**

RESP. TÉCN.: **FOSTER**

ORÇ.: **NÃO APLICÁVEL**

DISCIPLINA

REVISÃO

**A 0**

FOLHA:

**02/05**