


MEZANINO  
ESCALA 1:300

### SIMBOLOGIA

- COLUNA, PILAR
- COLUNA, PILAR
- EXTINTOR DE PÓ QUÍMICO SECO (PQS) - 4KG
- EXTINTOR DE GÁS CARBÔNICO (CO2) - 6kg
- EXTINTOR DE ÁGUA PRESSURIZADA - 10L
- HIDRANTE SIMPLES
- ÁREA PROTEGIDA PELO SISTEMA DE CHUVEIROS AUTOMÁTICOS (SPRINKLERS)
- VÁLVULA DE GOVERNO DO SISTEMA DE CHUVEIROS AUTOMÁTICOS (SPRINKLERS)
- ACIONADOR MANUAL DO SISTEMA DE DETECÇÃO E ALARME
- DETECTOR DE FUMAÇA PONTUAL
- AVISADOR SONORO TIPO SIRENE
- QUADRO DE DISTRIBUIÇÃO DE LUZ (QDL)
- CHAVE ELÉTRICA PRINCIPAL
- GRUPO MOTO GERADOR
- BARRA ANTIPÂNICO
- CAIXA DE HIDRÁULICA DOS PAVS A/B/C (ÁGUA + DESAGUE)
- CAIXA DE HIDRÁULICA DOS PAVS D/E 35CM X 35CM (APENAS DESAGUE)
- CAIXA DE HIDRÁULICA DOS PAVS D/E 35CM X 35CM (ÁGUA + DESAGUE)
- CAIXA DE HIDRÁULICA DOS PAVS D/E 60CM X 60CM (MESTRA DESAGUE)
- CAIXA DE HIDRÁULICA DOS PAVS F/G (ÁGUA + DESAGUE)
- DIVISÓRIAS REMOVÍVEIS
- PONTO DE ESGOTO EXTERNO
- GRELHA DE AR CONDICIONADO NO TETO
- TERMOSTATO AC JUNTO AO PILAR À 1,30m DO PISO
- PASSARELA METÁLICA
- ÁREA NÃO PERMITIDA PARA OCUPAÇÃO DOS STANDS
- PONTO NÓ - ESTRUTURAS METÁLICAS

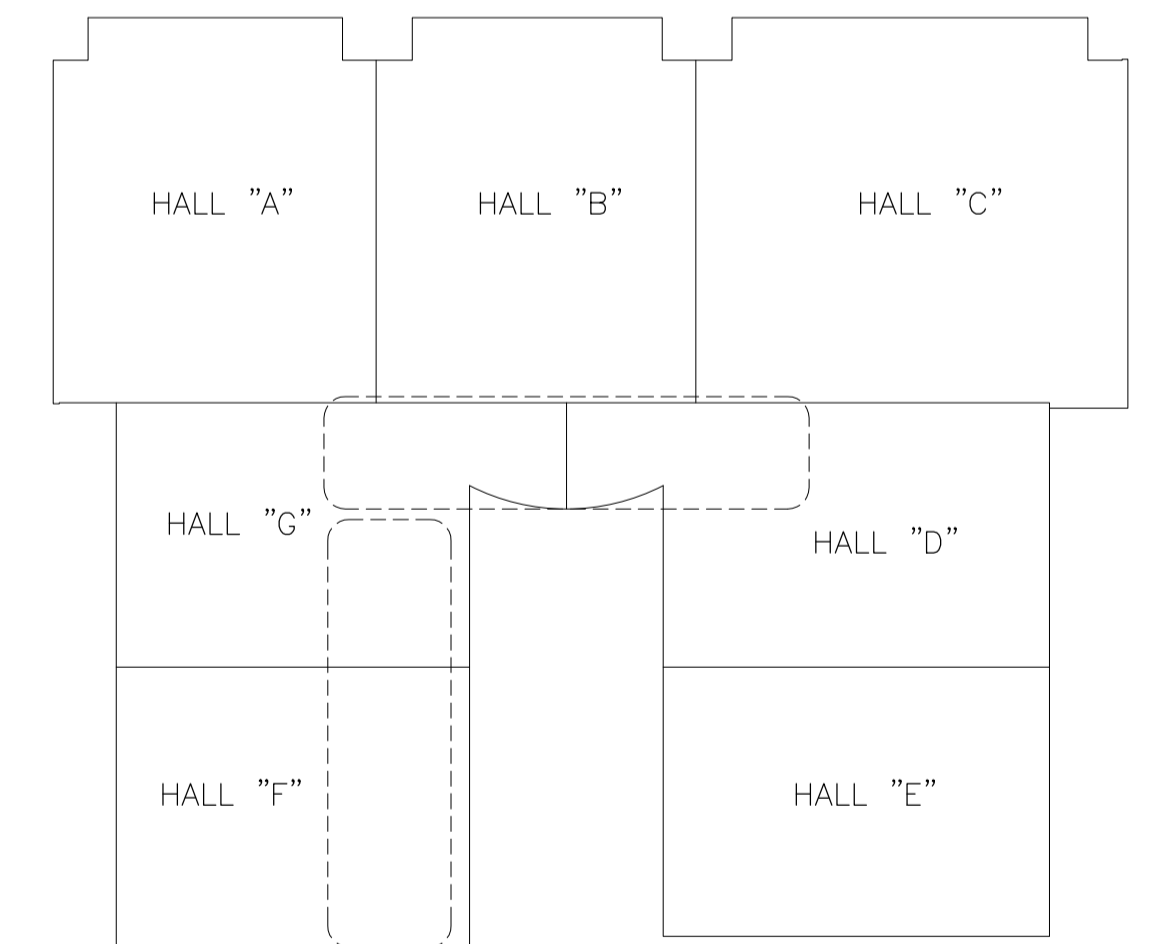

PLANTA DE SITUAÇÃO  
SEM ESCALA



OBRA: TRANSAMÉRICA EXPO CENTER

FASE: ASBUILT

DISCIPLINA: ARQUITETURA

LOCAL: AV. DR. MÁRIO VILLAS BOAS RODRIGUES, 387

DESCRIÇÃO: TEC-PLANTA MEZANINO

PROJETO: 001\_TRANSAMERICA

RESP. TÉCNICO: FOSTER

ESCALA: 1:300

PROJETO: FOSTER/WILLIAM

VERIFICADO: ALEXANDRE FOSTER

DATA: 16.04.19

RESP. TÉCNICO: FOSTER

OBRA: NÃO APLICÁVEL

DISCIPLINA

REVISÃO

A 0

FOLHA

02/05