

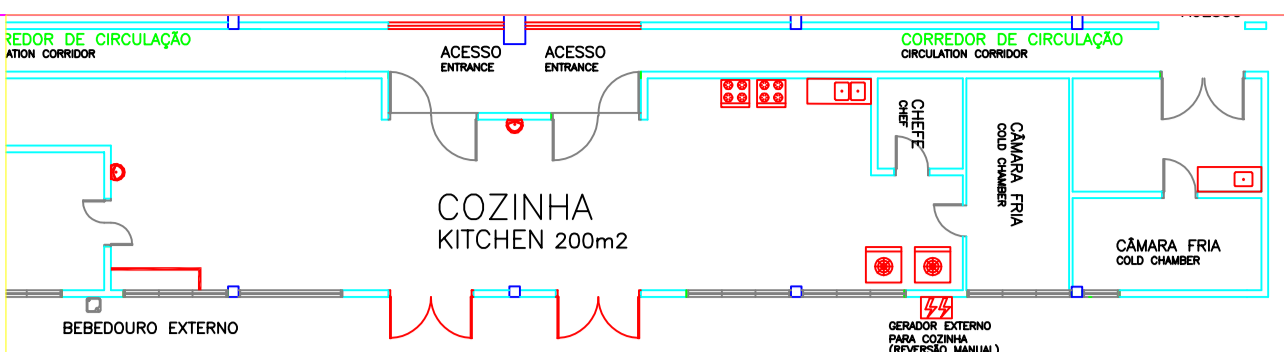


RUA JOSÉ ABRANTES

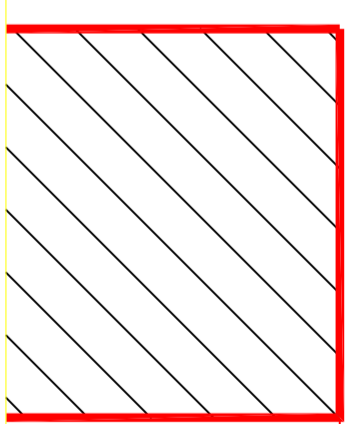


MEZANINO
ESCALA 1:300

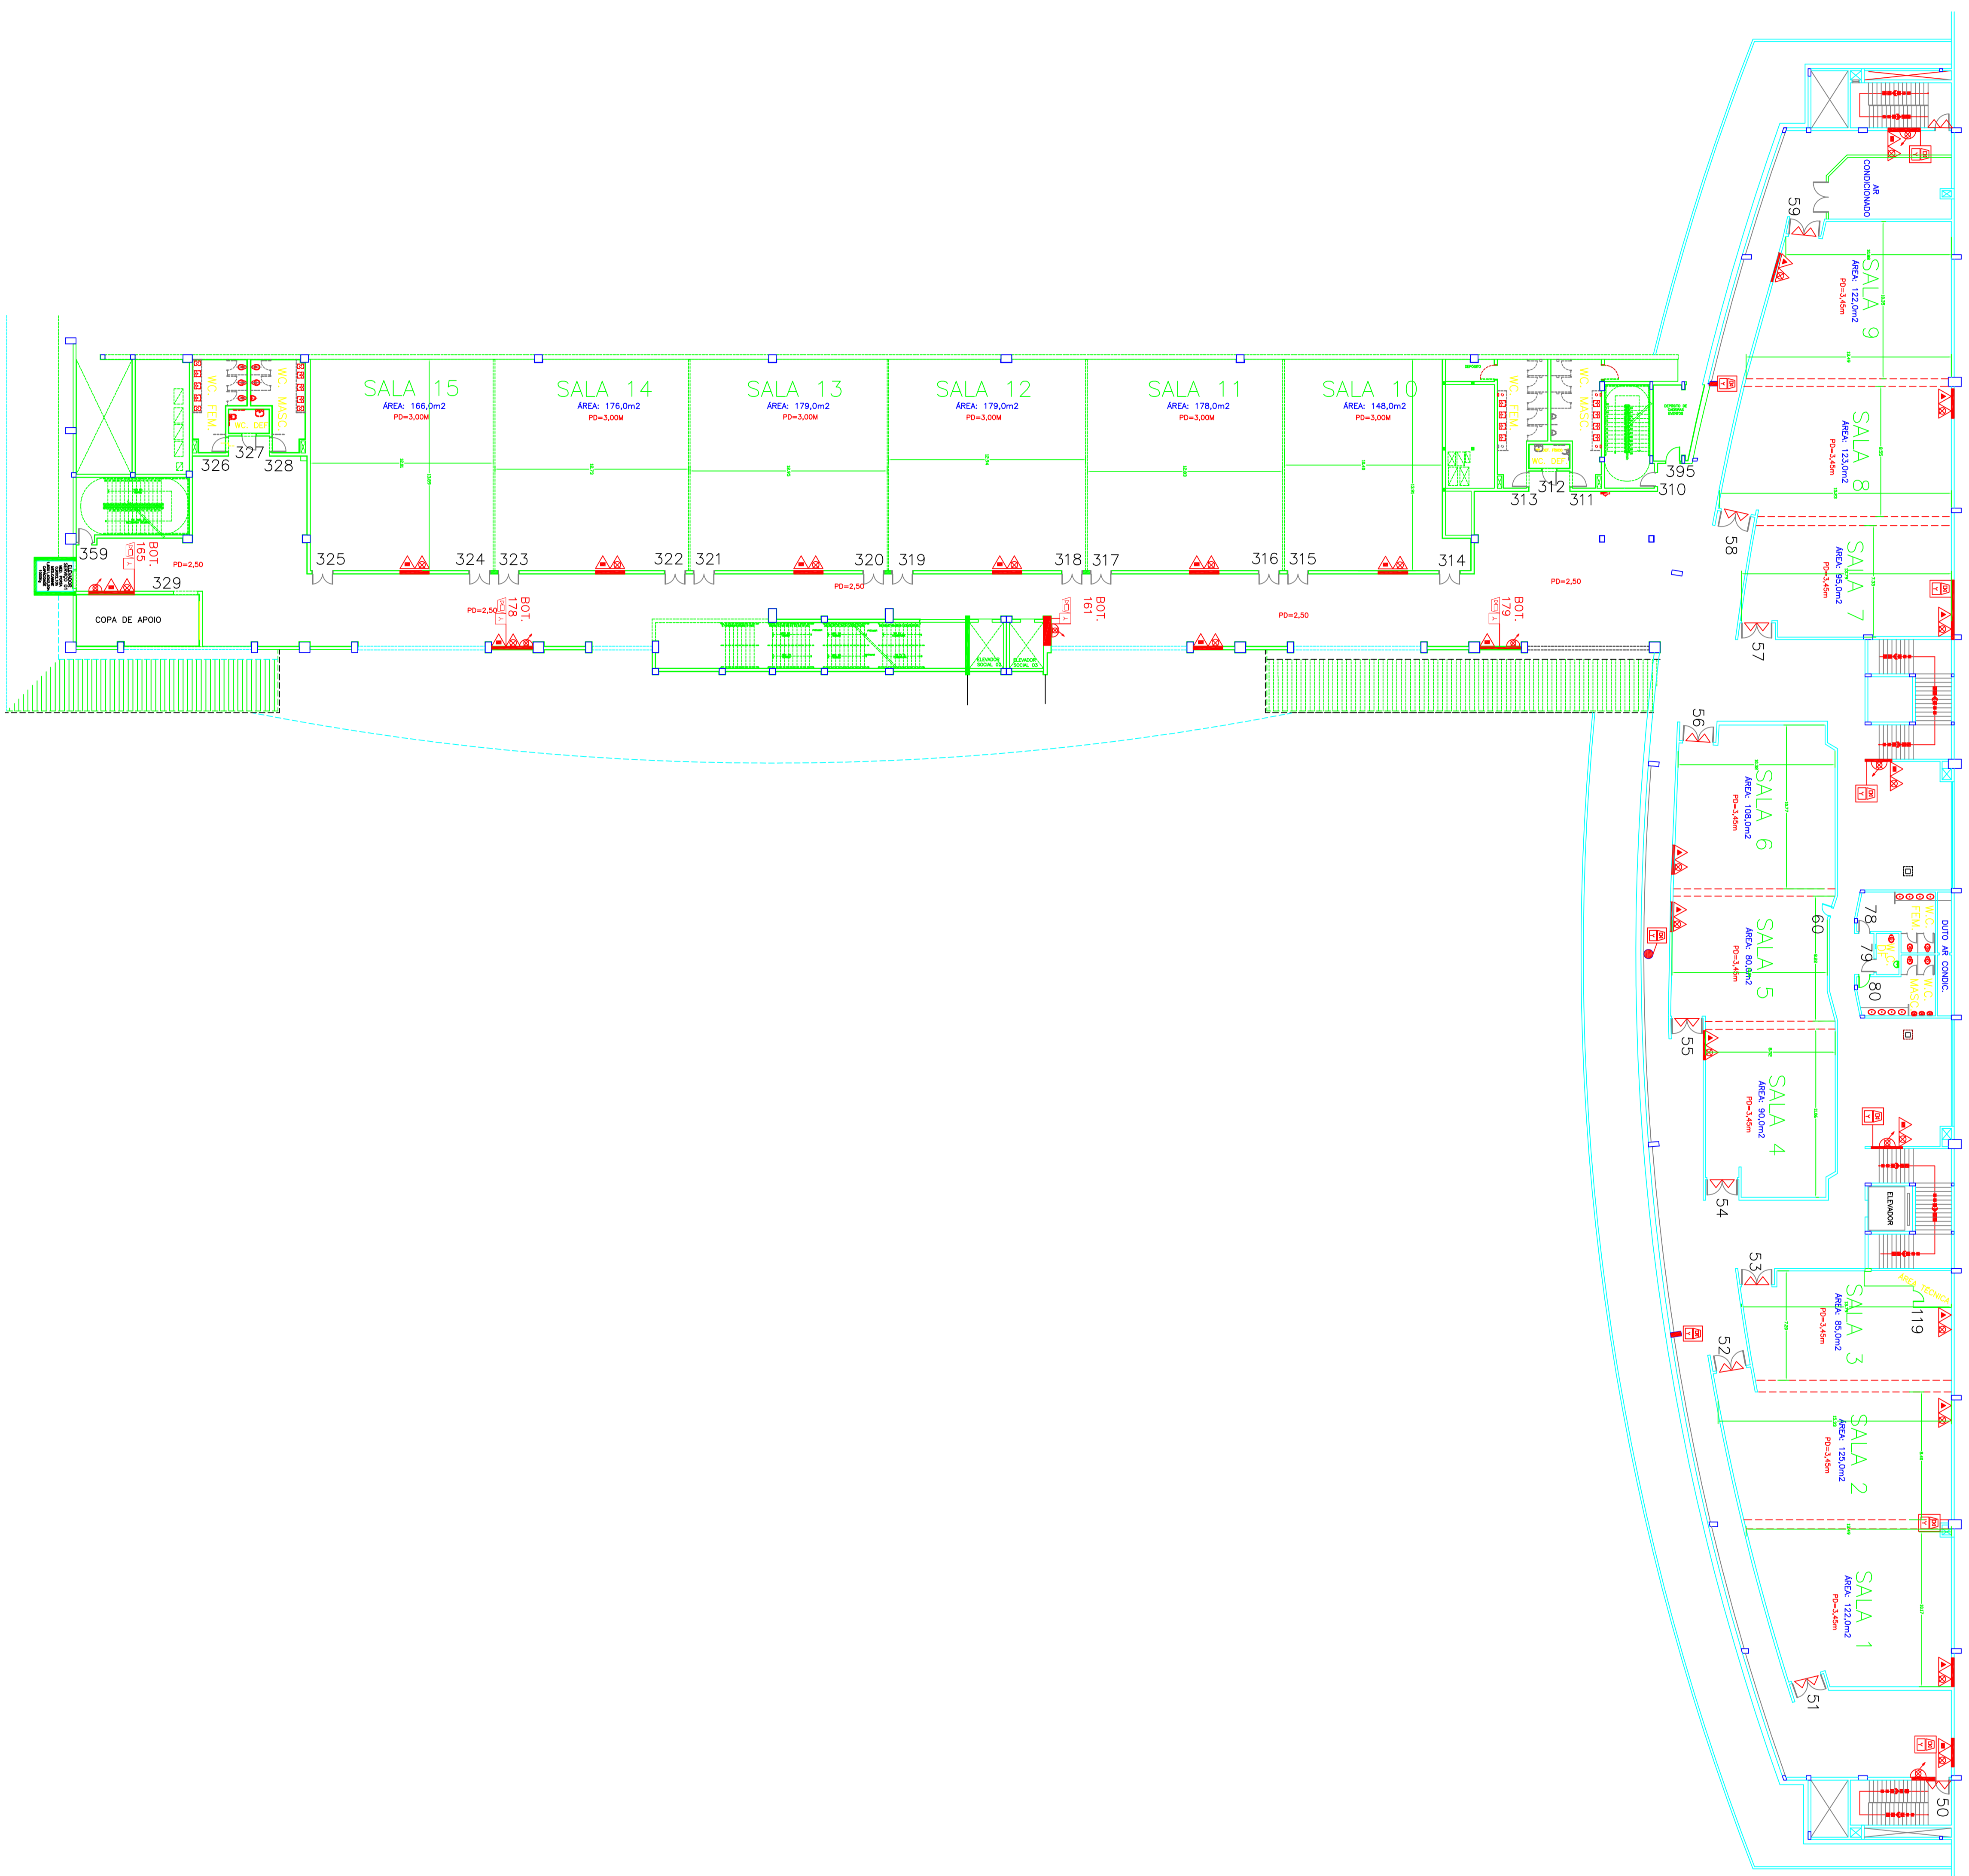

SIMBLOGIA

- COLUMA, PILAR
- COLUMA, PILAR
- EXTINTOR DE PO QUÍMICO SECO (PQS) - 4KG
- EXTINTOR DE GÁS CARBÔNICO (CO2) - 6kg
- EXTINTOR DE ÁGUA PRESSURIZADA - 10L
- HIDRANTE SIMPLES
- ÁREA PROTEGIDA PLO SISTEMA DE CHUVEIROS AUTOMÁTICOS (SPRINKLERS)
- VÁLVULA DE GOVERNO DO SISTEMA DE CHUVEIROS AUTOMÁTICOS (SPRINKLERS)
- ACIONADOR MANUAL DO SISTEMA DE DETEÇÃO E ALARME
- DETECTOR DE FUMAÇA PONTUAL
- ANISOCOR SONORO TIPO SIRENE
- QUADRO DE DISTRIBUIÇÃO DE LUZ (QDL)
- CHAVE ELÉTRICA PRINCIPAL
- GRUPO MOTO GERADOR
- BARRA ANTI-PÂNICO
- CAIXA DE HIDRÁULICA DOS PAVS A/B/C (ÁGUA + DESAQUE)
- CAIXA DE HIDRÁULICA DOS PAVS D/E 35CM X 35CM (ÁRVUAS DESAQUE)
- CAIXA DE HIDRÁULICA DOS PAVS D/E 35CM X 35CM (ÁGUA + DESAQUE)
- CAIXA DE HIDRÁULICA DOS PAVS D/E 35CM X 35CM (ÁGUA + DESAQUE)
- CAIXA DE HIDRÁULICA DOS PAVS D/E 60CM X 60CM (ÁGUA + DESAQUE)
- CAIXA DE HIDRÁULICA DOS PAVS D/E 60CM X 60CM (ÁGUA + DESAQUE)
- CAIXA DE HIDRÁULICA DOS PAVS F/G (ÁGUA + DESAQUE)
- DISPOSITIVOS REMANES
- PONTO DE ESOTO EXTERNO
- GRELHA DE AR CONDICIONADO NO TETO
- TENSIVO AC JUNTOS AO PIVAR A 1,20m DO PISO
- PASSARELA METÁLICA
- ÁREA NÃO PERMITIDA PARA OCUPAÇÃO DOS STANIS
- PONTO NO - ESTRUTURAS METÁLICAS

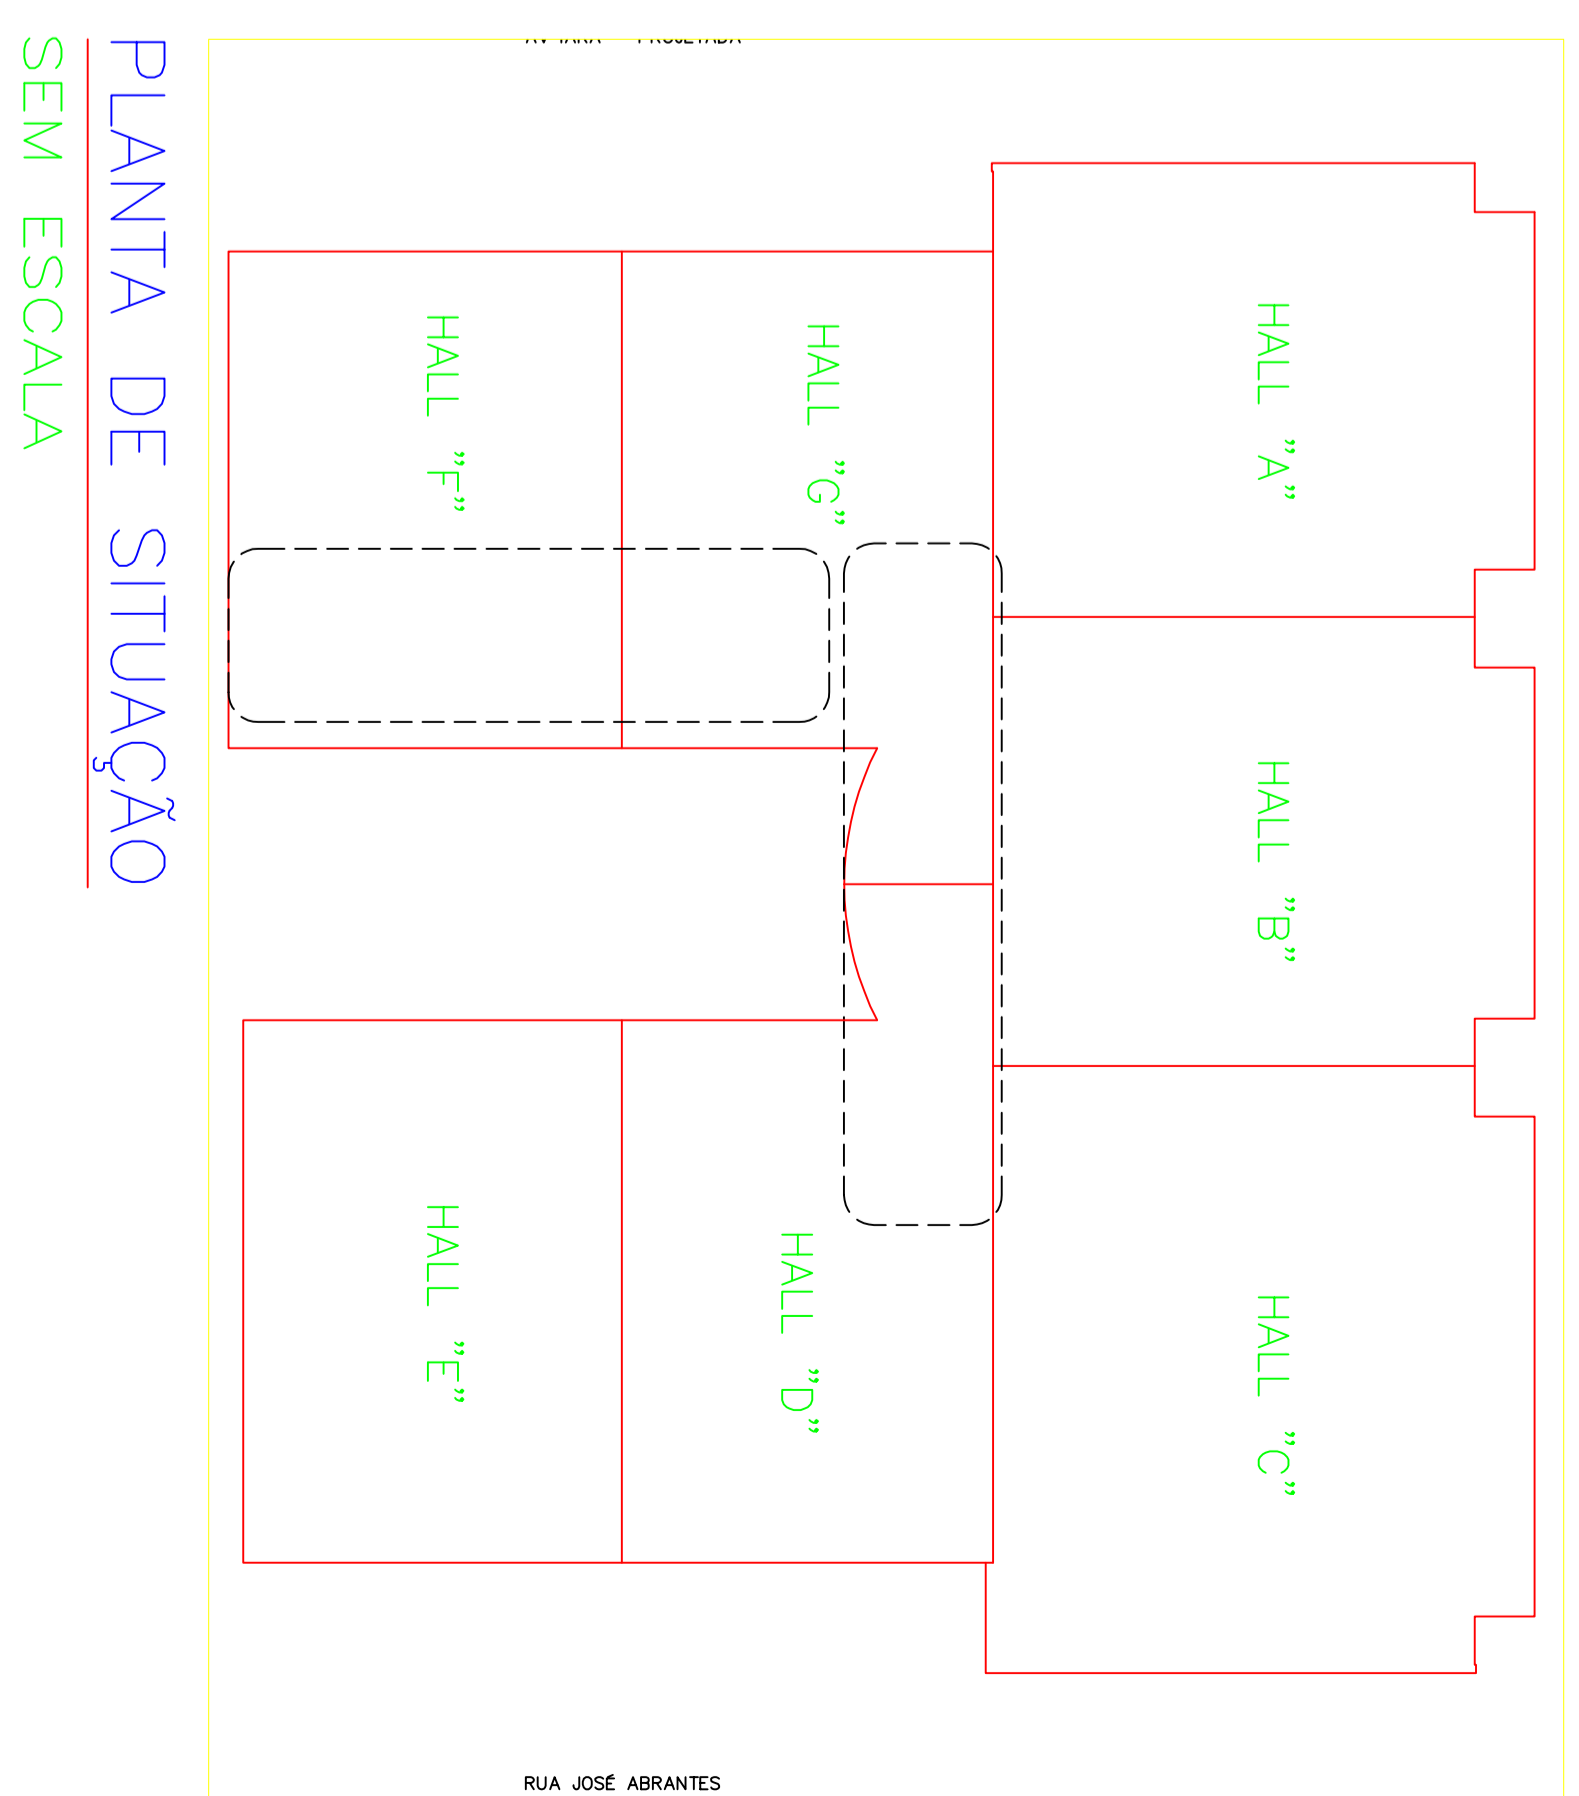

TRANSAMÉRICA
EXPO CENTER

TRANSAMÉRICA EXPO CENTER

ASBUILT

ARQUITETURA

AV. DR. MÁRIO VILLAS BOAS RODRIGUES, 387

TEC-PLANTA MEZANINO

PROJETO	001 - TRANSAMÉRICA	TÍTULO	1:500
PROJETO	FOSTER	DATA	18.10.17
PROJETO	ALEXANDRE FOSTER		

04/05